


FÖRKLARINGAR


FÖRKLARINGAR

HÄNVISNINGAR


Planer
Fasader

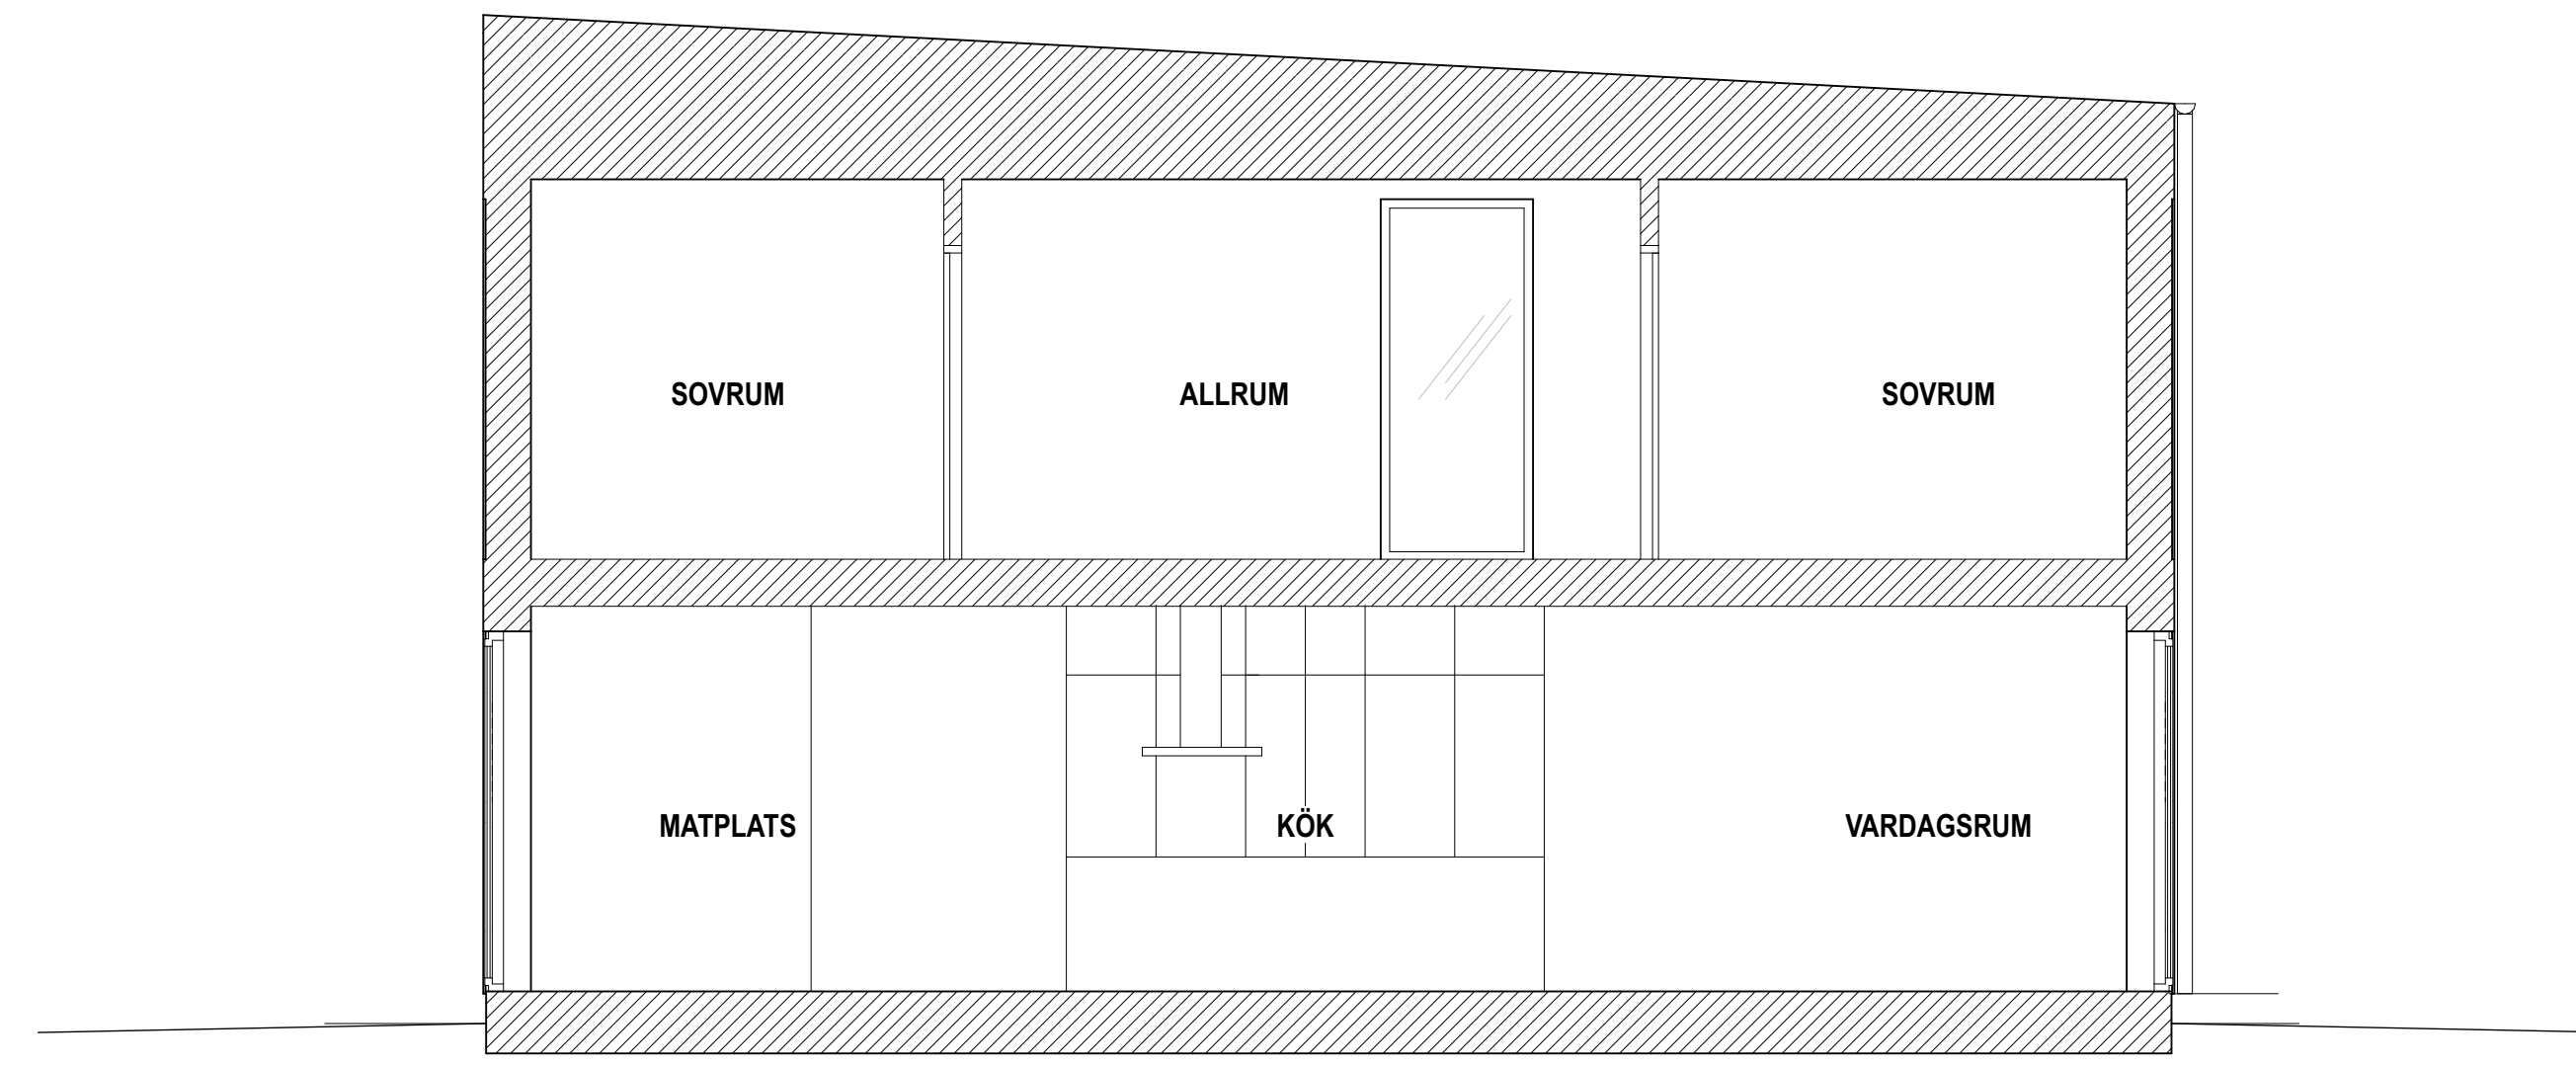

Sektion 1

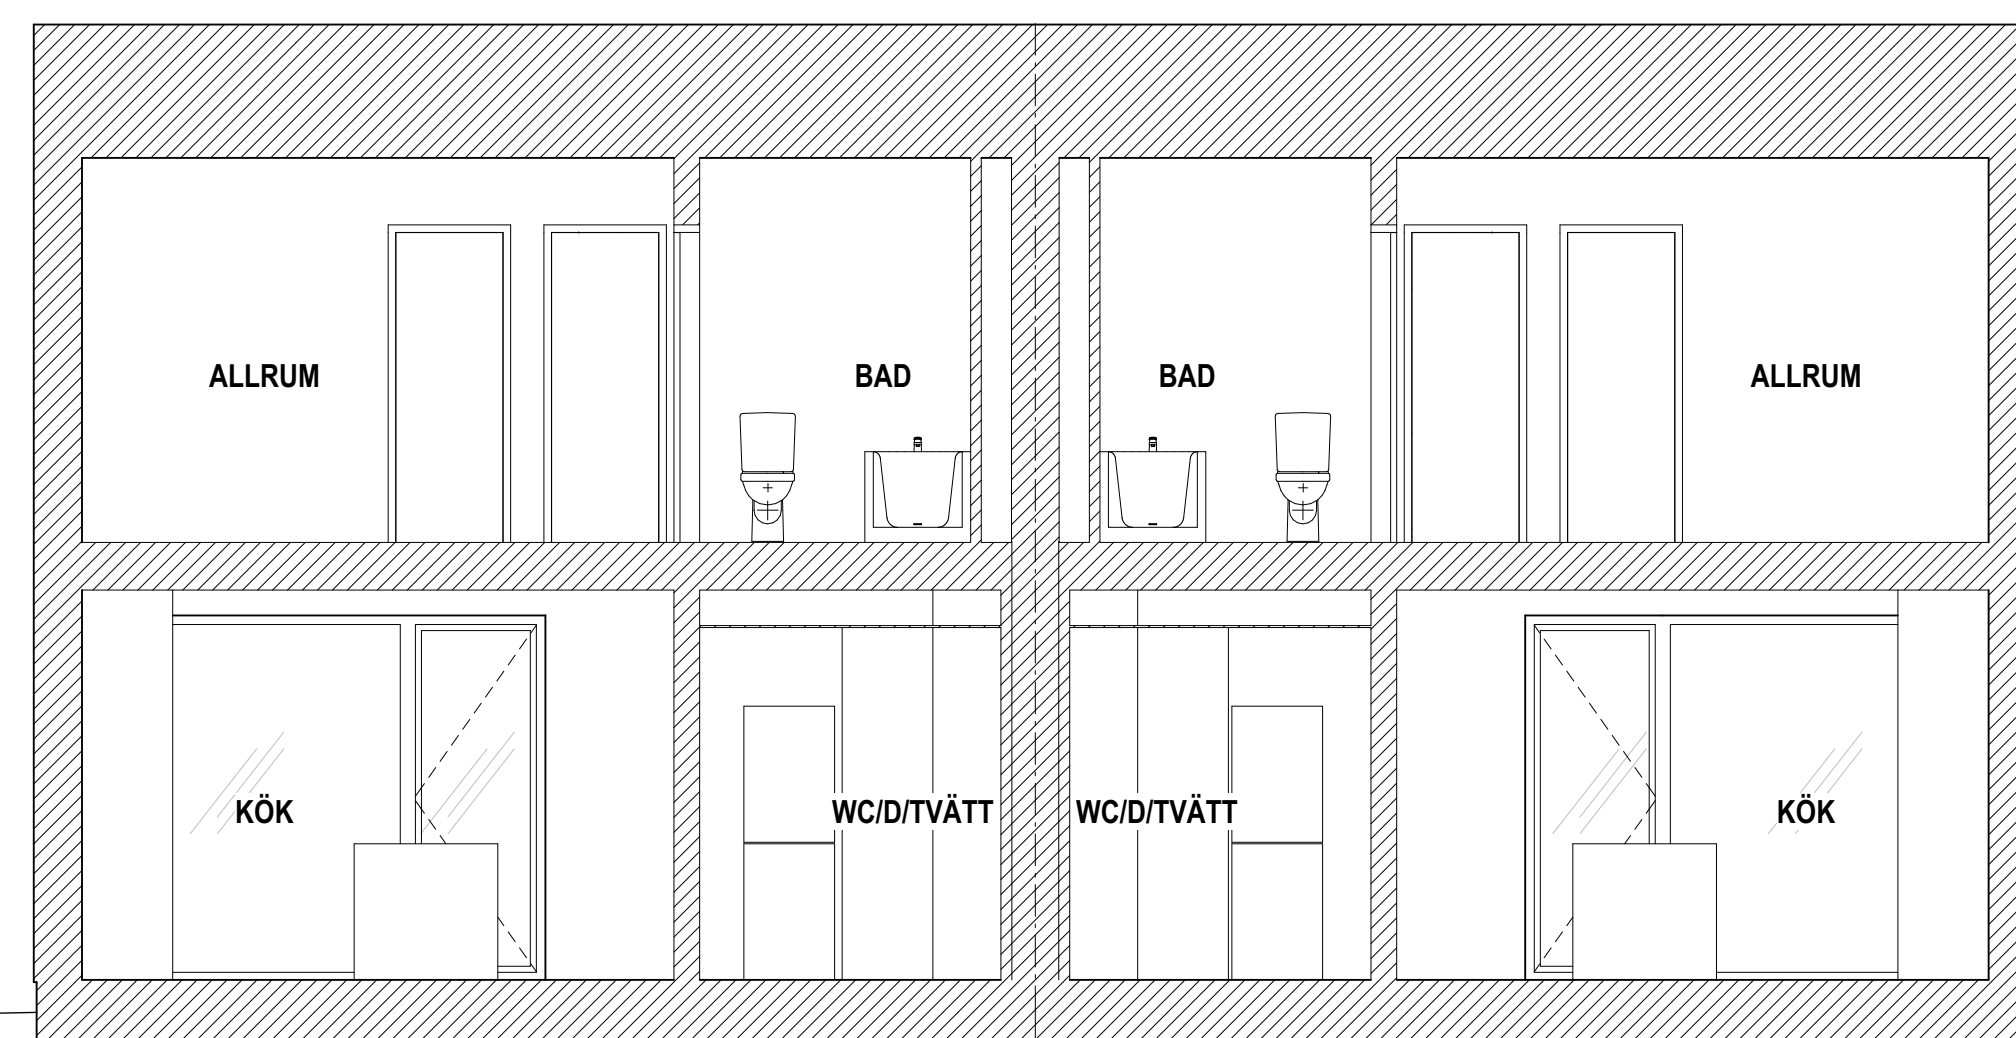


Sektion 2

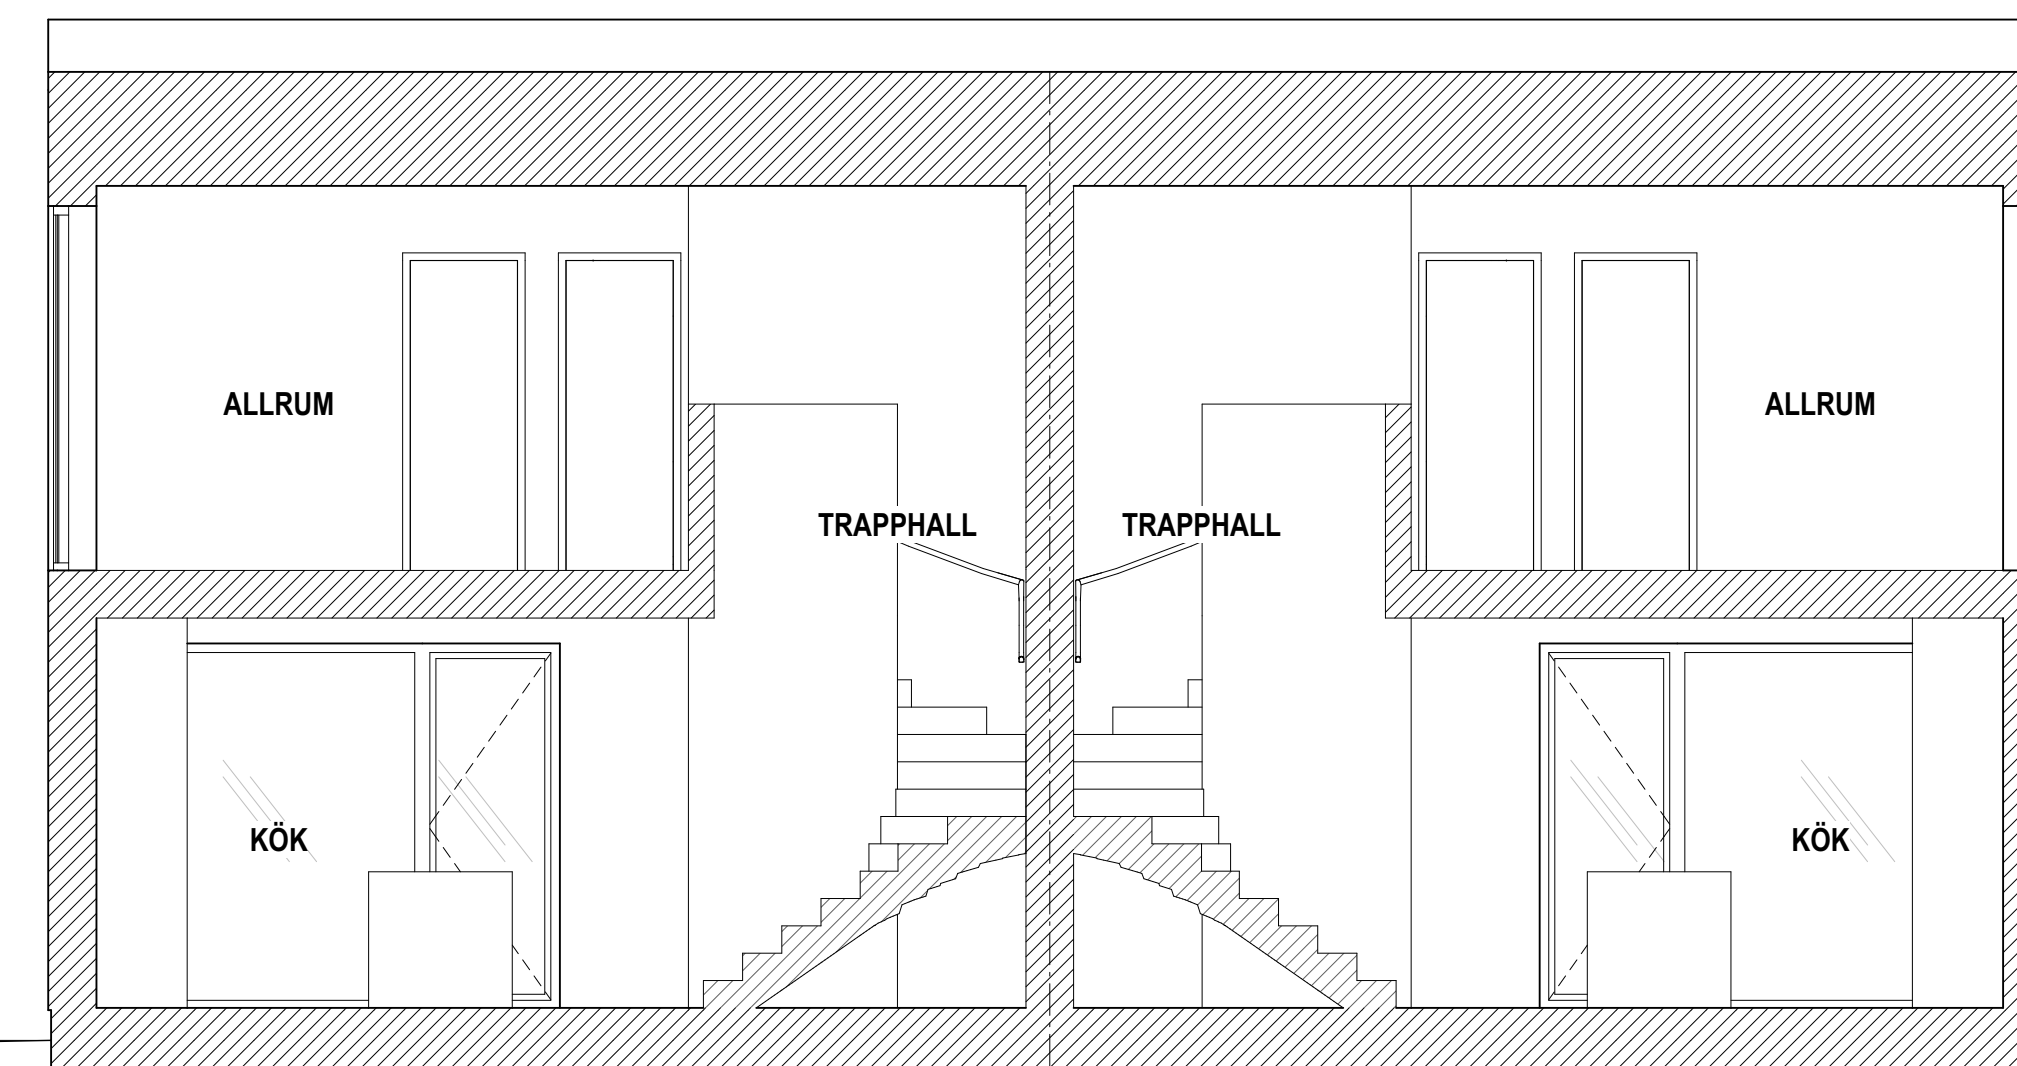

Sektion 3

Sektioner tvåbostadshus

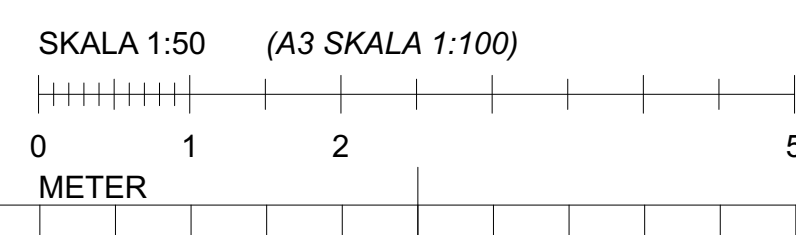

BET	ANT	ÄNDRING AVSER	DATUM	Sign.
RELATIONSHANDLING				
JURSTA				
Skeppargatan 18, SE-141 52 Stockholm, Tel. +46 8 545 822 60, Fax. +46 8 31 13 77, info@waldemarson.se				
LUPPDRAG NR	RITAD AV	HANDLÄGGARE		
PANG0049	J LARSSON	J LARSSON		
DATUM	ANSVARIG			
2017-10-17	J WALDEMARSON			
W04 TVÅBOSTADSHUS, NYBYGGNAD, UPPLANDS-BRO				
Sektioner tvåbostadshus				
SKALA A1	A3 = 50%	NUMMER	BET	
1:50		A-40.2-1000		