




**FÖRRÅD TILL W04,
2 st per tvåbostadshus**

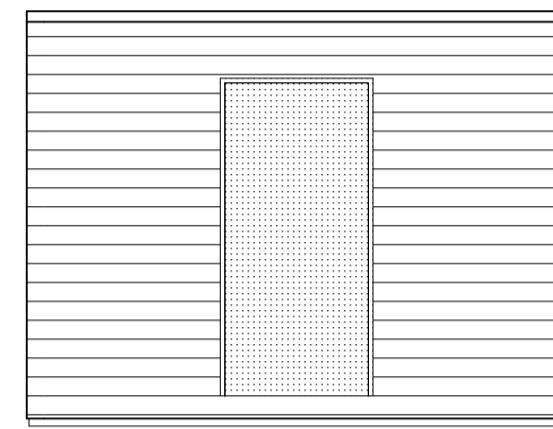


FÖRRÅD

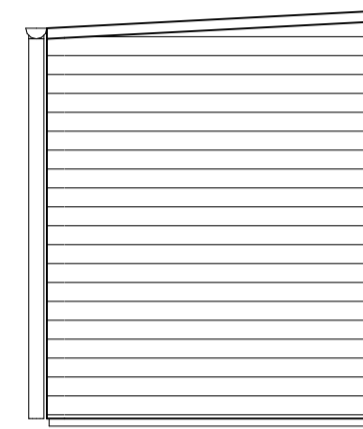


GAVEL

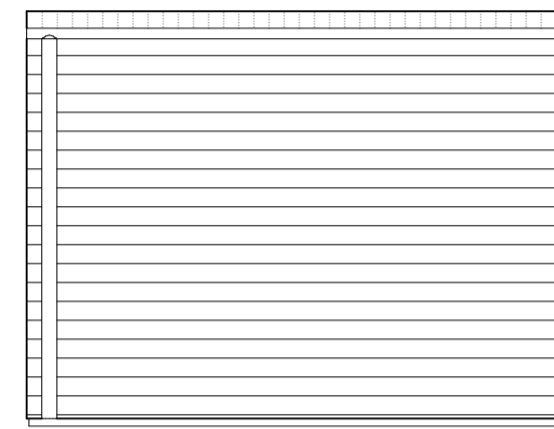

BAKSIDA

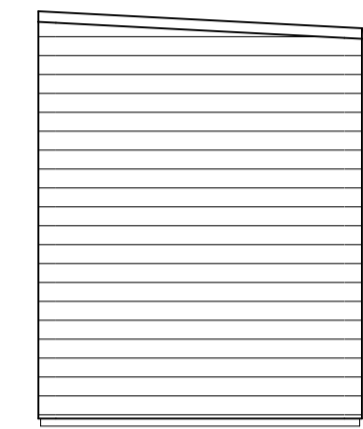


GAVEL

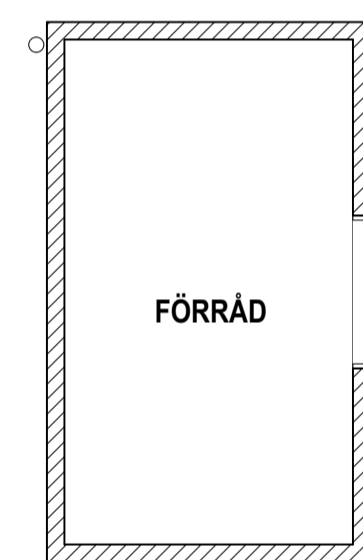


PLAN

 BIA: 6 m²
BYA: 8 m²



TAKPLAN

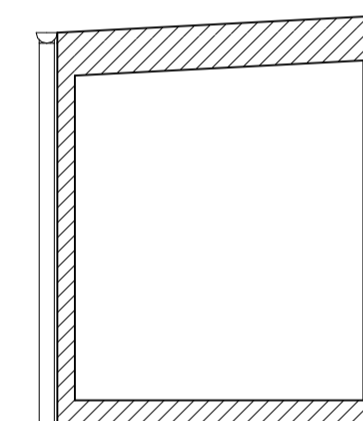

SEKTION

FÖRKLARINGAR

Alla mått i mm.

FÖRRÅD

Antal: 2 st per tvåbostadshus

Kallförråd: enkla väggar av fasadpanel lika huvudbyggnad på regelstomme,

Tät dörr: Mörkgrå kulör, typ lika fönsterkarmar huvudbyggnad.

Tak: i papp lika huvudbyggnad

Golvuppbbyggnad:
Gjuten platta på mark. Uppbyggnad i samråd Panghus.


För materialbeskrivning, se ritning fasader huvudbyggnad

HÄNVISNINGAR

Sektioner W04
Fasader W04

Rumsbeskrivning

Förråd

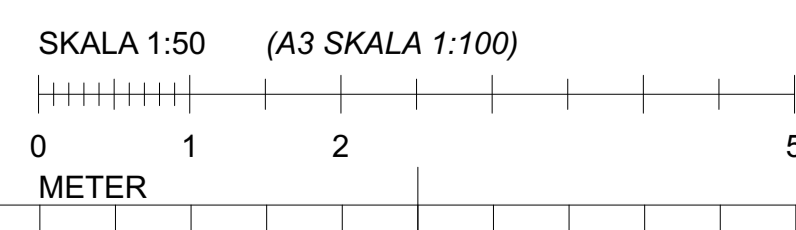

BET	ANT	ÄNDRING AVSER	DATUM	Sign.
RELATIONSHANDLING				
JURSTA				
 Waldemarson Arkitekter <small>Skeppargatan 18, SE-141 52 Stockholm, Tel. +46 8 545 822 60, Fax. +46 8 31 13 77, info@waldemarson.se</small>				
UPPDRAG NR	PANG0049	RITAD AV	J LARSSON	HANDLÄGGARE
DATUM	2017-10-17	ANSVARIG	J WALDEMARSON	J LARSSON
W04 TVÅBOSTADSHUS, NYBYGGNAD, UPPLANDS-BRO				
Förråd				
SKALA A1	A3 = 50%	NUMMER	BET	
1:50		A-49.1-1000		